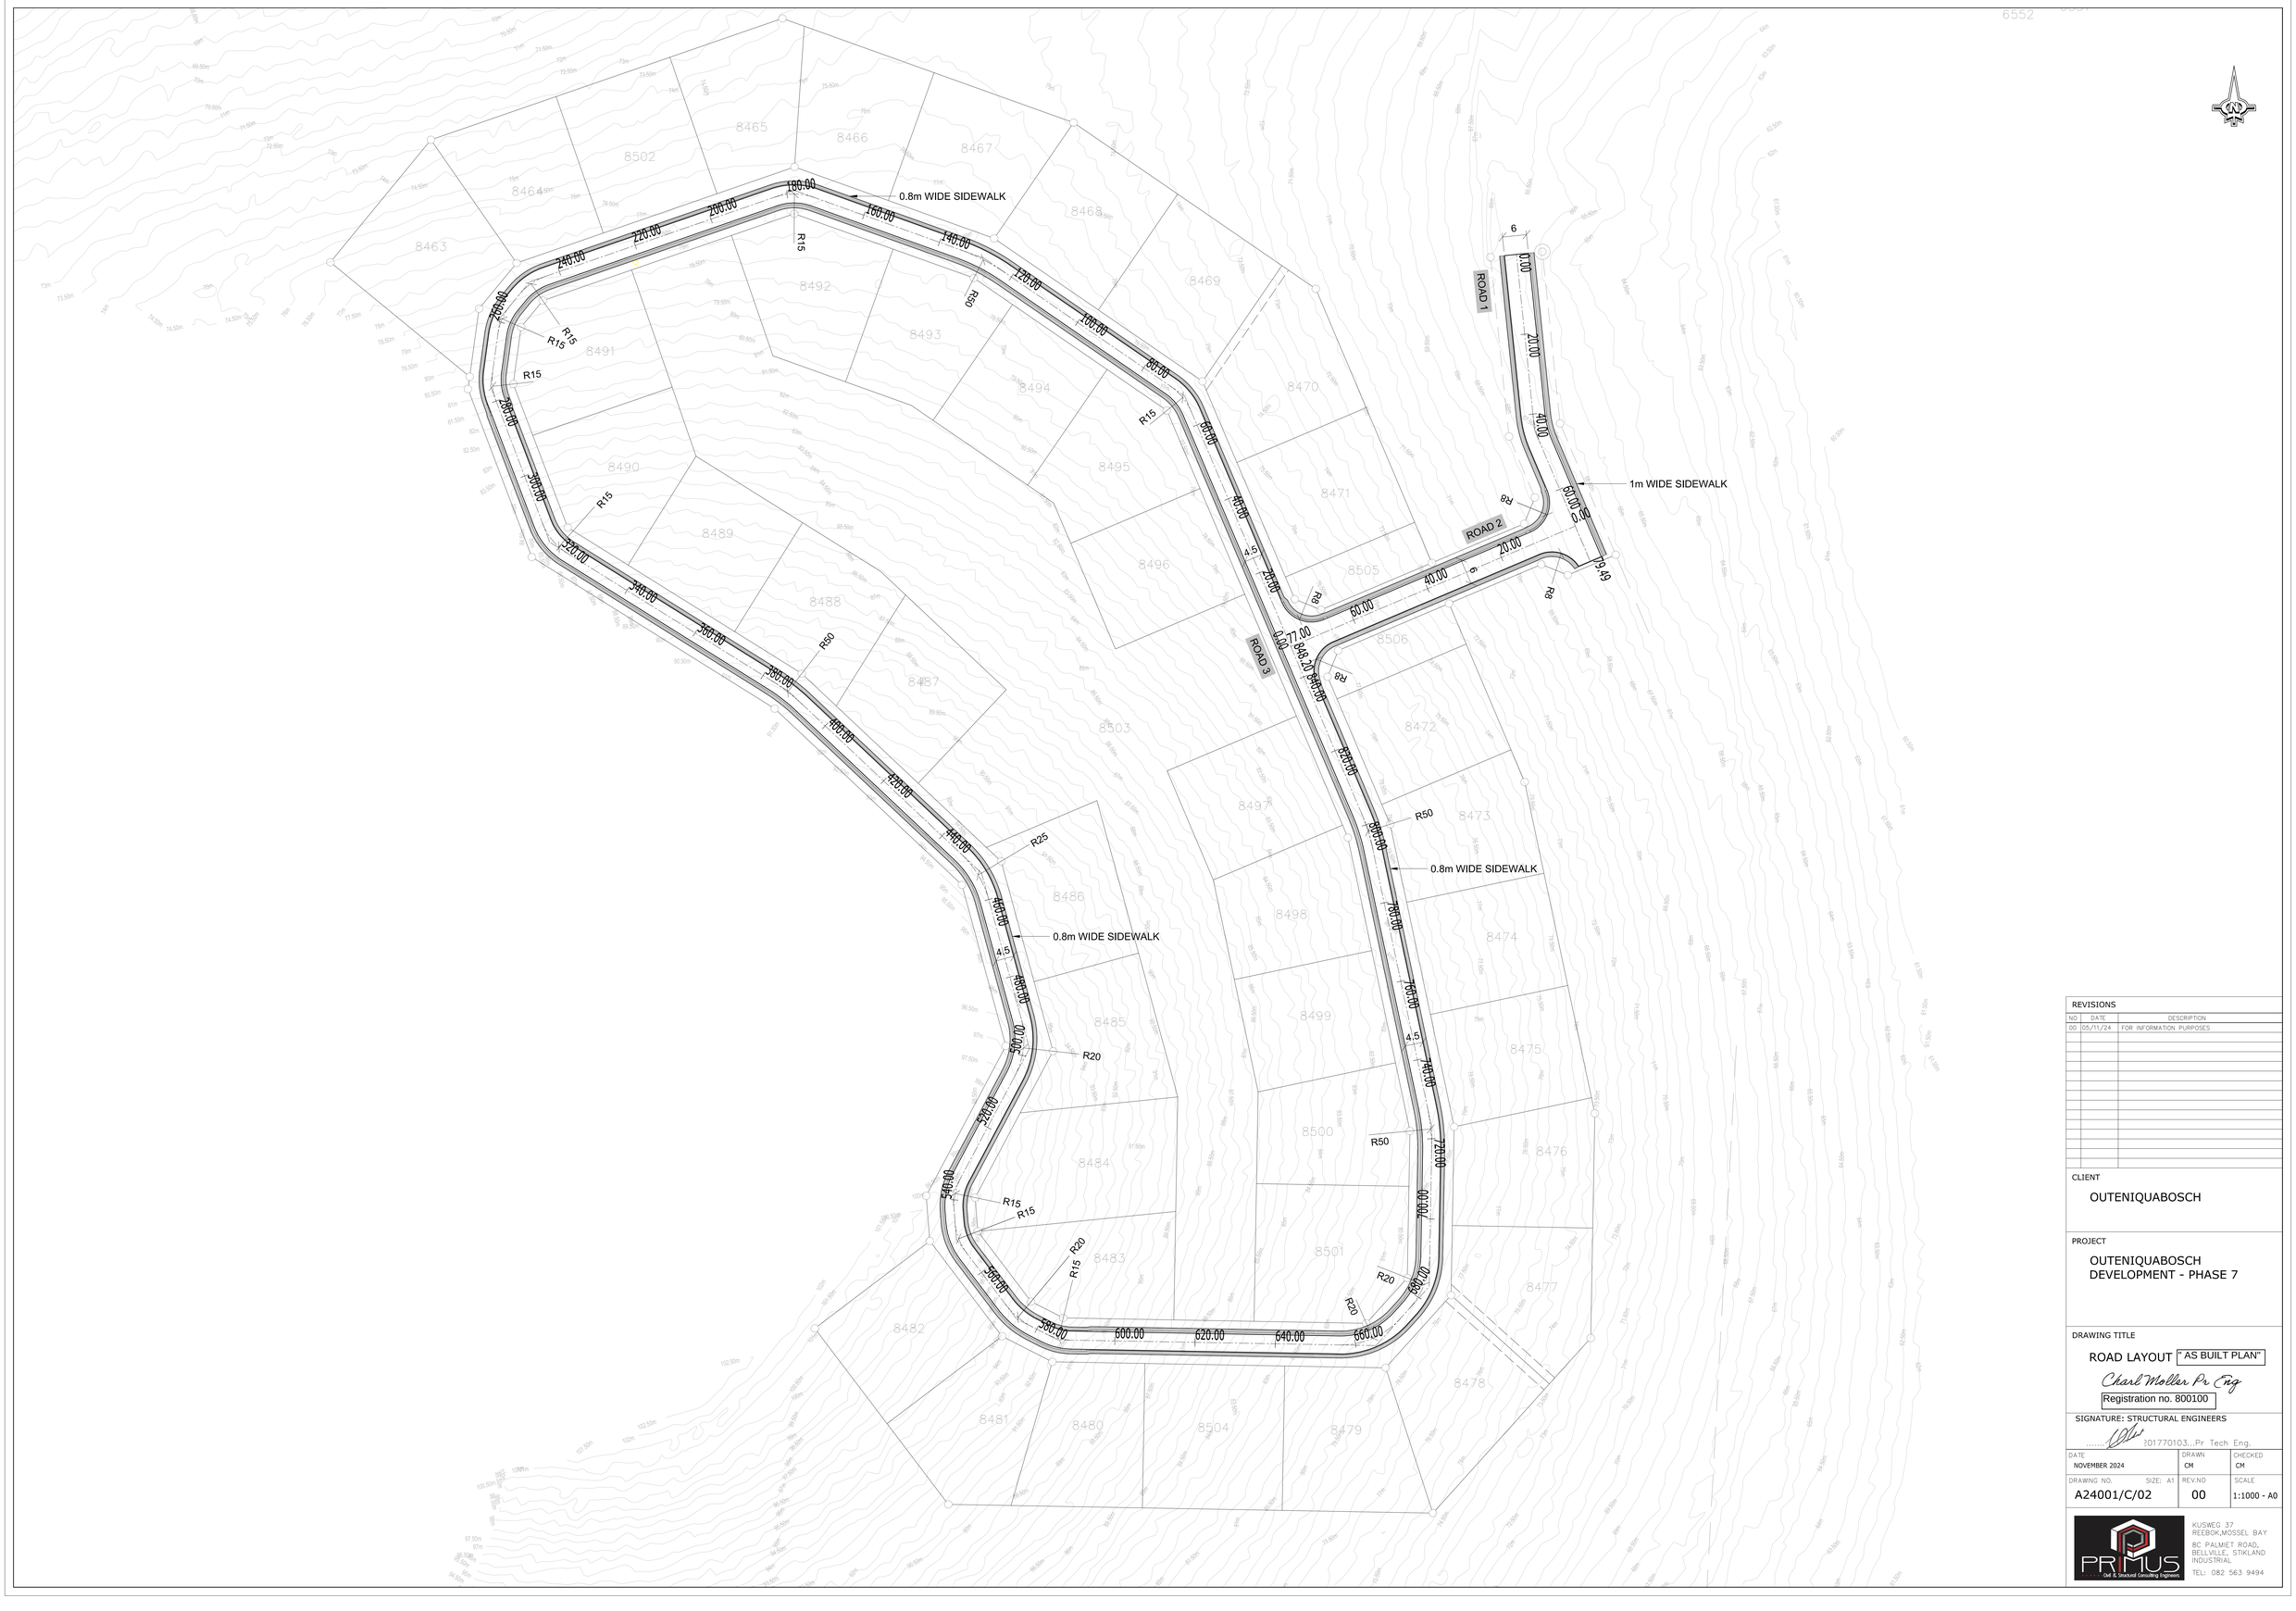
0.8m WIDE SIDEWALK
1m WIDE SIDEWALK
0.8m WIDE SIDEWALK
0.8m WIDE SIDEWALK
ROAD 1
ROAD 2
ROAD 3
R15
R50
R25
R20
180.00
160.00
140.00
120.00
100.00
80.00
60.00
40.00
20.00
0.00
220.00
200.00
240.00
260.00
